
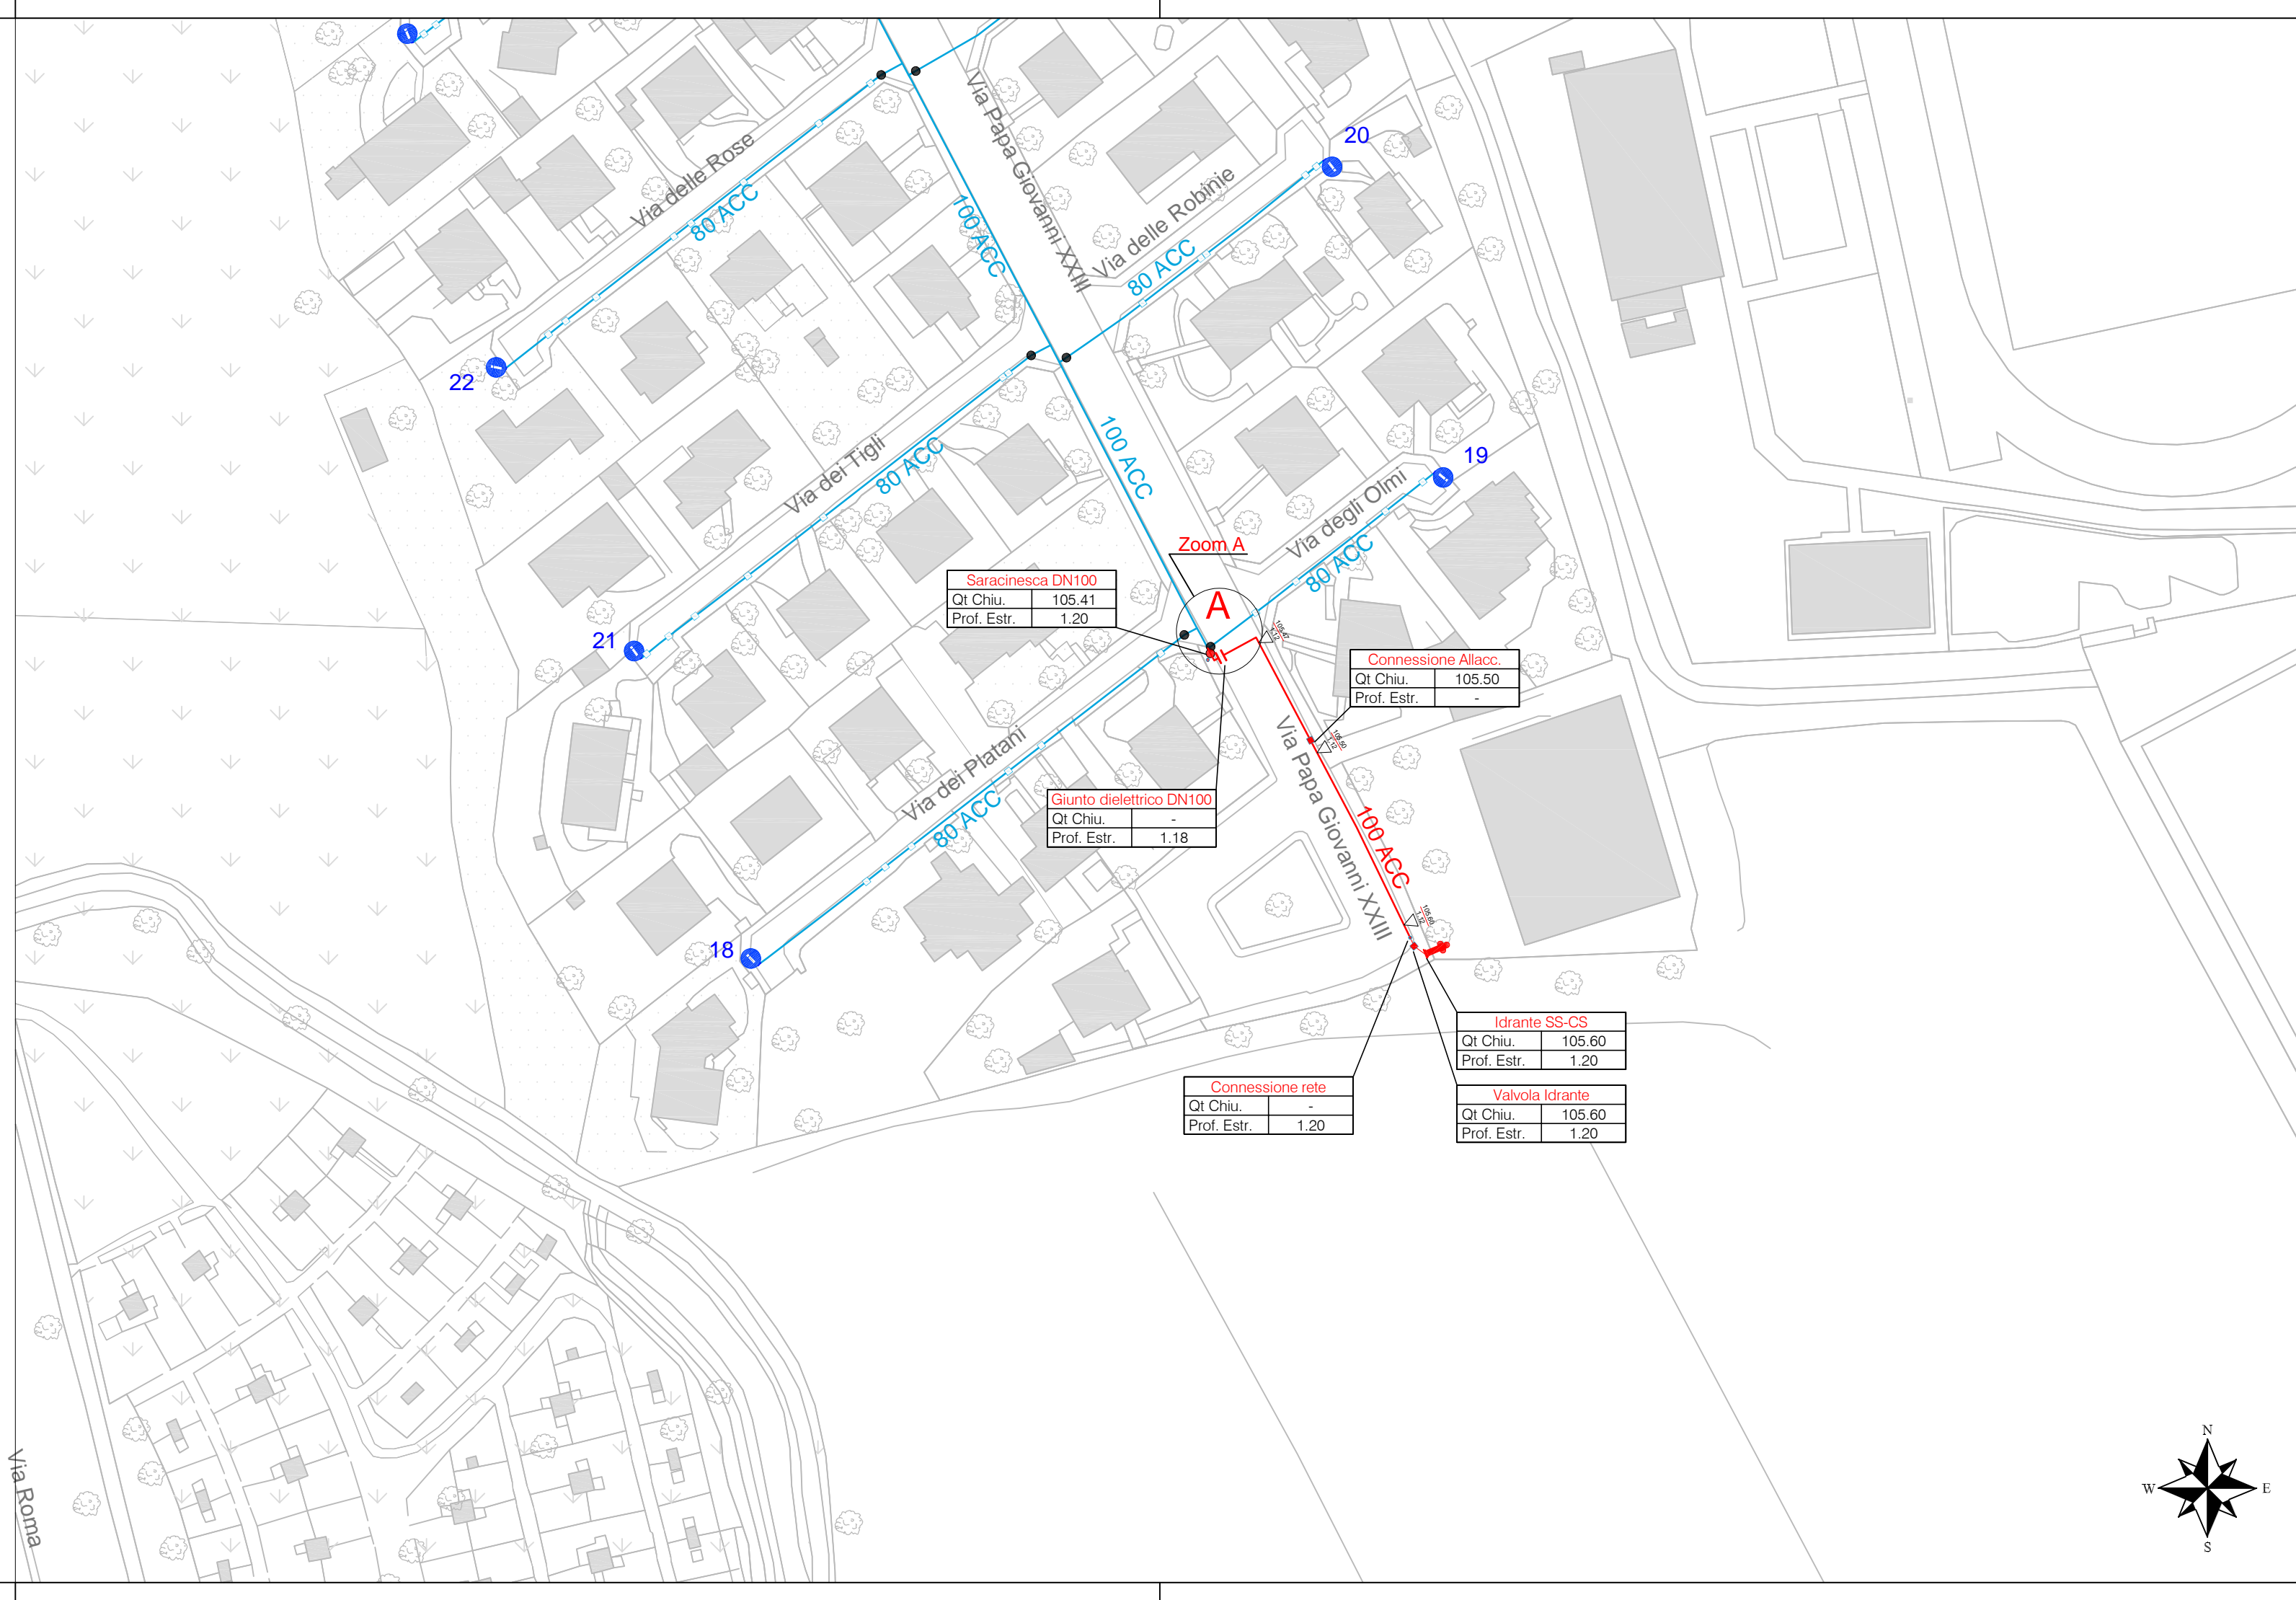


PARTICOLARE DI RETE

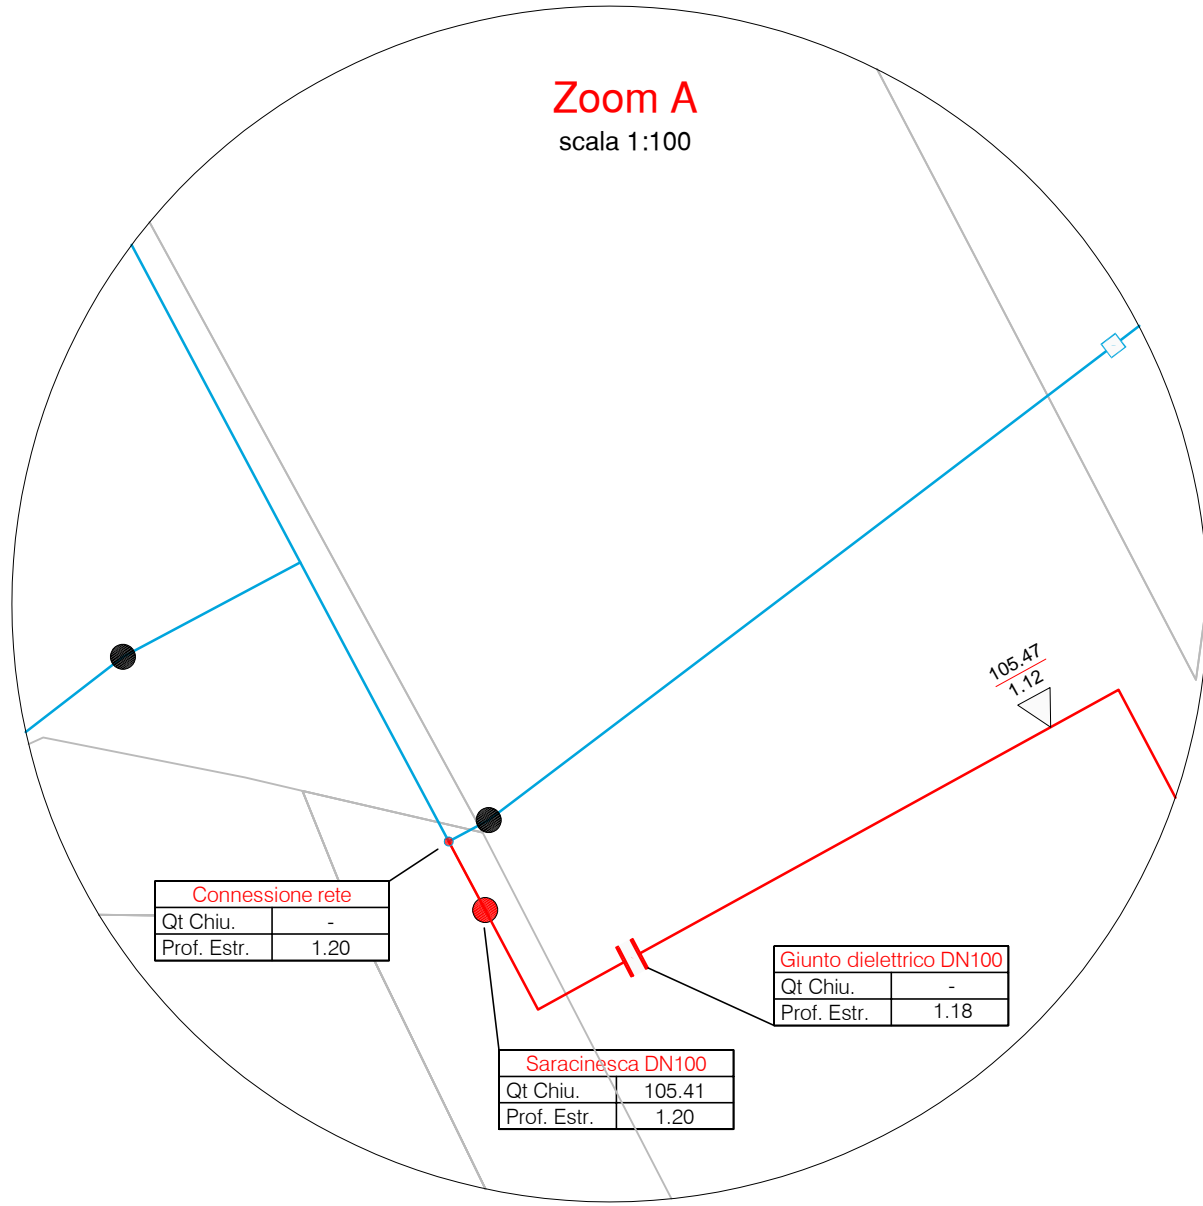

COMUNE_DI_XXXXX

ACQ - FOG - DEP

TITOLO_PROGETTO_CAP_HOLDING

TITOLO_PROGETTO_CAP_HOLDING

PLANIMETRIA - PARTICOLARI

AS-BUILT NUOVA POSA

LEGENDA :

Esistente
Nuova Posa

A					Prima emissione	
Rev	Data	Elaborato	Verificato	Autorizzato	Descrizione	
IMPRESA	Nome Impresa			IMPRESA ESECUTRICE		
	Tel. E-mail					
RIFERIMENTI	Riferimenti Progetto		Anno	Tavola N°	Rev.	Tavola N°
	NNNNNN		NNNN	000	A	N°
FILE	Codice ISTAT Comune	Tipo Intervento	As-Built	Numero Prog.	Anno Progetto	Anno Esecuzione
	NNNNNN	XXXX	ASB	NNNNNNNN	NN	NN
COMMITTENTE	CAP HOLDING S.p.A Via del Mulino, 2 20090 ASSAGO (MI) Tel. 02 825021 - www.gruppocap.it info@gruppocap.it			AUTORIZZATO Direzione Lavori -		N°

Questo disegno è di nostra proprietà esclusiva ed è posto sotto tutela della legge, ne è proibita la riproduzione anche parziale e la cessione a terzi senza nostra autorizzazione scritta.