



**DATI GENERALI**

COMUNE	BESATE	TIPOLOGIA	Sfioratore
VIA	Via Alessandro Manzoni	ACCESSIBILITA'	Si
CIVICO		RILEVATORE	GEOCF
COORDINATA X	497179,25	POSIZIONE SU STRADA	Carreggiata
COORDINATA Y	5017630,17	SUPERFICIE DI POSA	Asfalto
SISTEMA COORDINATE	UTM32N (WGS84)	DATA RILIEVO	05/12/2018

**INQUADRAMENTO TERRITORIALE**

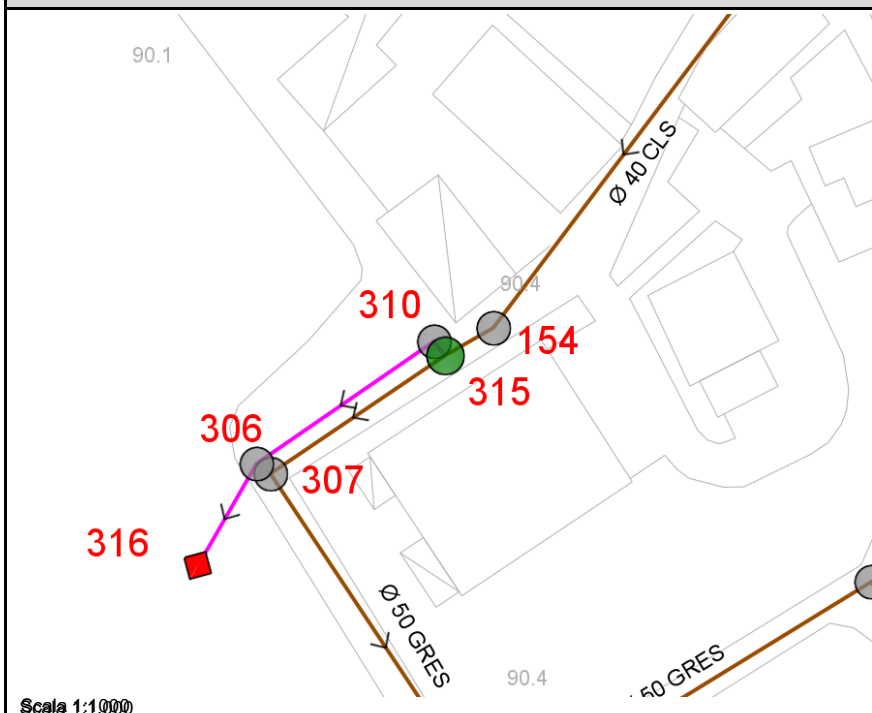

**SCHEMA GRAFICO**

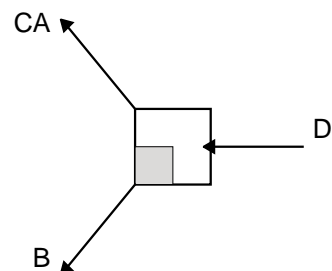

**FOTO**



**DATI RELATIVI AL MANUFATTO RILEVATO**

POSIZIONE CHIUSINO	A raso	MATERIALE TORRINO	CLS
QUOTA CHIUSINO [m s.l.m.]	90,10	FORMA TORRINO	Cerchio
PROFONDITA' [m]	1,30	DIMENSIONI TORRINO [cm]	60
QUOTA FONDO [m s.l.m.]	88,80	ALTEZZA TORRINO [cm]	50,00
MATERIALE CHIUSINO	GH	MATERIALE POZZETTO	CLS
FORMA CHIUSINO	cerchio	FORMA POZZETTO	Quadrato
DIMENSIONI CHIUSINO [cm]	60	DIMENSIONI POZZETTO [cm]	100 X 100
PRESENZA BANCHINA	SI	RISTAGNO [cm]	-
PROFONDITA' BANCHINA [m]	0,99	APPOGGIO DI ACCESSO	NO
QUOTA BANCHINA [m s.l.m.]	89,11	SOGLIA-QUOTA [m s.l.m.]	SI

NOTE

**DATI RELATIVI ALLE CONDOTTE PRESENTI**

ID SCHEMA	D. FLUSSO	OR./DEST.	TIPOLOGIA	PROF.[m]	Q. SCORR.[m]	SEZIONE	LARGH. [cm]	ALT. [cm]	MATERIALE	P. %
A	Uscita		Sfiorata	0,99	89,11	Circolare	40	0	PVC	4,85
B	Uscita	307	Mista	1,30	88,80	Circolare	50	0	GRES	0,21
C	Uscita	310	Sfiorata	0,99	89,11	Circolare	40	0	PVC	4,85
D	Entrata	154	Mista	1,12	88,98	Circolare	40	0	CLS	1,36

**DATI RELATIVI AGLI ALLACCIAMENTI PRESENTI**

ID SCHEMA	D. FLUSSO	TIPOLOGIA	PROF.[m]	Q. SCORR.[m]	SEZIONE	LARGH. [cm]	ALT. [cm]	MATERIALE