

COORDINATE GEOGRAFICHE

Geografiche (WGS84)	
Φ: 45° 33' 55.2622"	H _{alt.} : 178.737 m
λ: 8° 57' 24.5346"	


Piane (UTM-WGS84)

N: 5045757.716 m
E: 496630.013 m


Piane (Gauss-Boaga)

N: 5045777.368 m H_{ort.}: 134.665 m
E: 1496656.730 m

DOCUMENTAZIONE FOTOGRAFICA

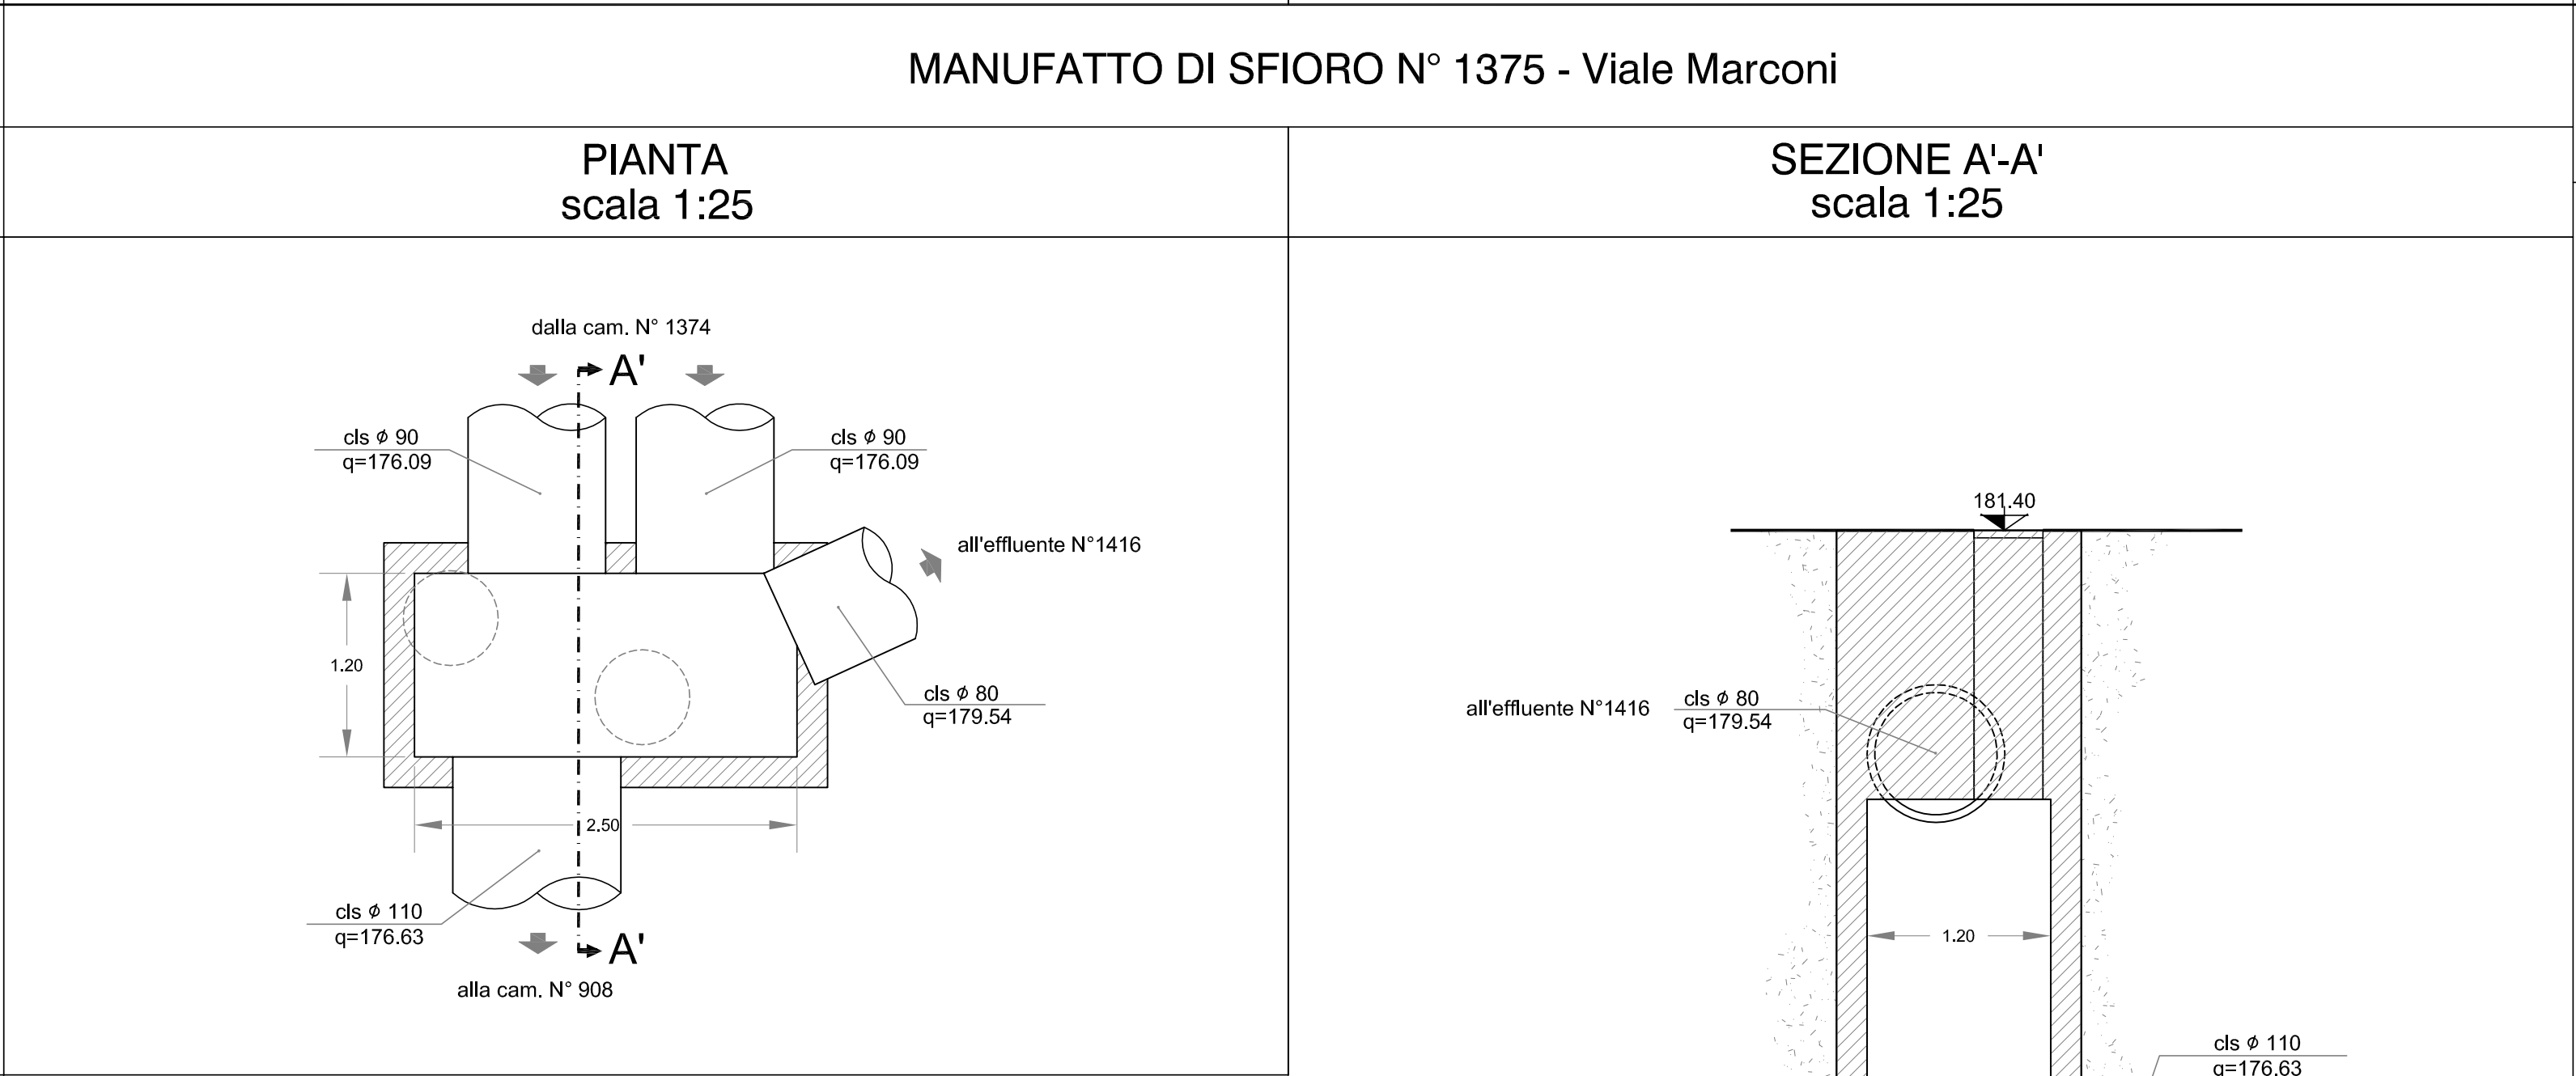

DOCUMENTAZIONE FOTOGRAFICA

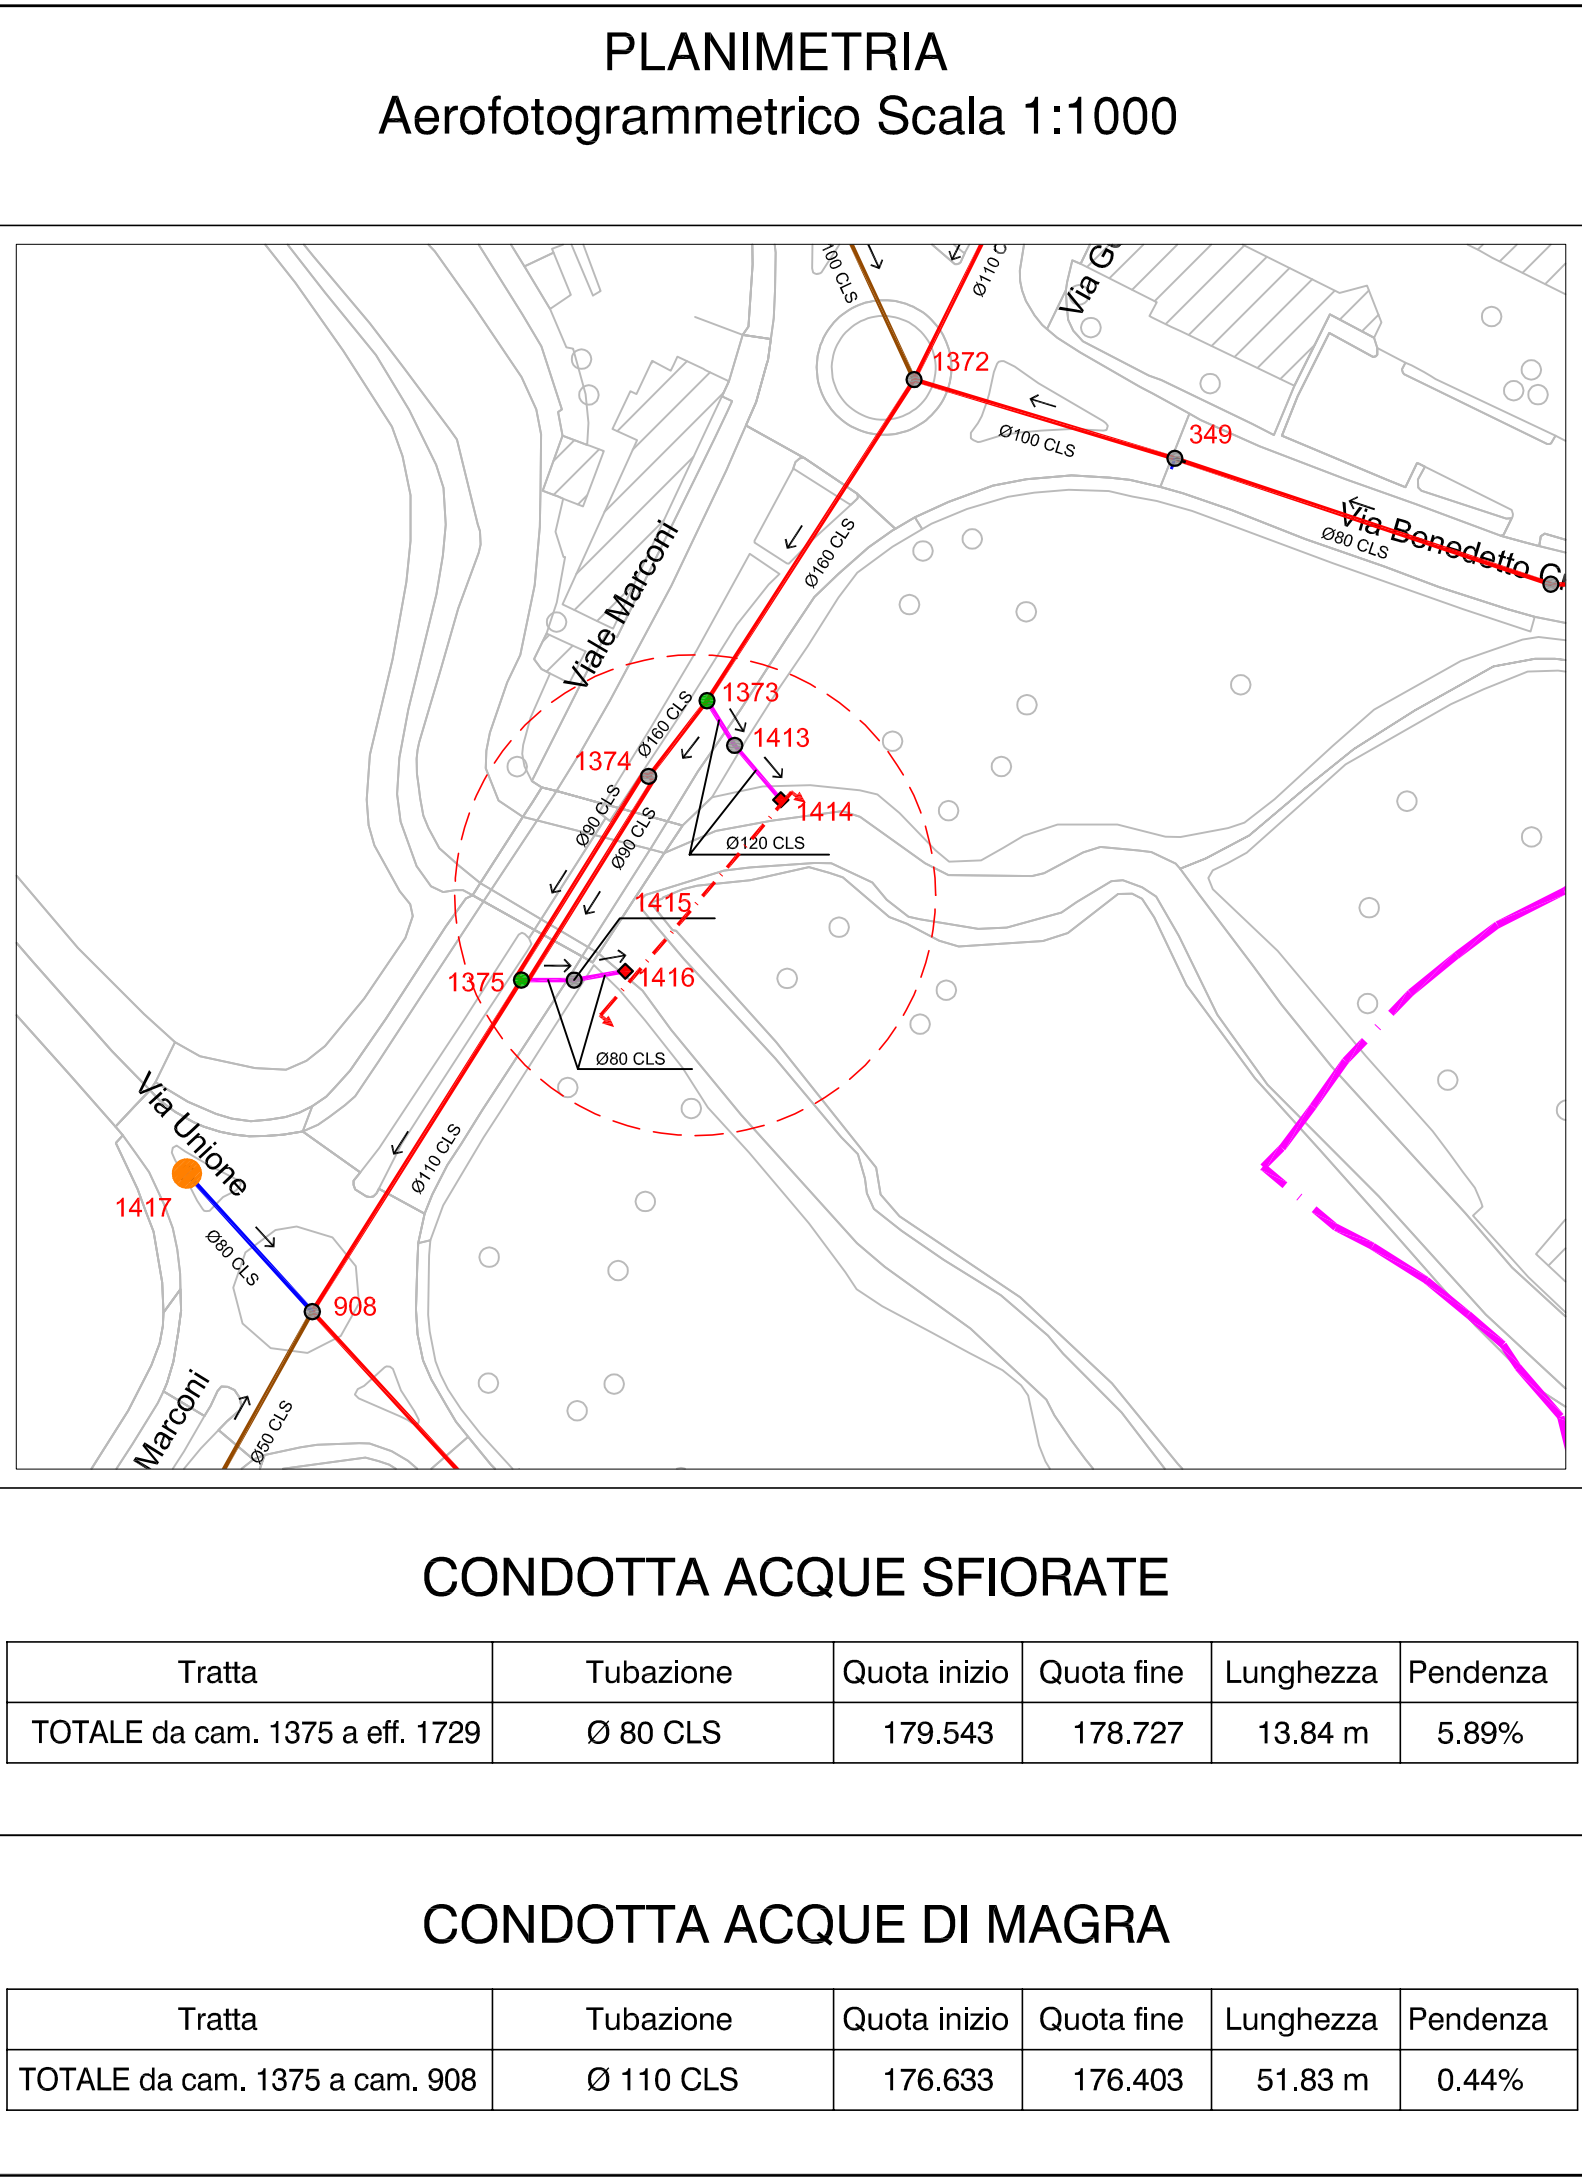

CAP

RILIEVO FOGNATURA COMUNALE

COMUNE DI PARABIAGO (MI)

PARTICOLARE MANUFATTO DI SFIORO N° 1375 E SCARICO

NEL FIUME OLONA N° 1416

22-09-2014	SBARUFATTI	SBARUFATTI	SARTA	Prima emissione
Data	Rilevato	Elaborato	Autorizzato	Descrizione

FILE

Codice ISTAT Comune	Tipo Intervento	Tipo	Numero	Anno	Tavola N°
015168	XXFX	RLV	010	2014	07 02

Settore unico Information Technology - Ufficio Rilievi
rilievi@capholding.gruppocap.it

Scala
C.D.D.

Tavola N°
2

CAP Holding spa - Viale del Mulino, 2 - Edificio U10 - 20090 Assago (MI)
Tel. 02 825021 - info@capholding.gruppocap.it

Questo disegno è di nostra proprietà esclusiva ed è posto sotto tutela della legge, ne è proibita la riproduzione anche parziale e la cessione a terzi senza autorizzazione scritta.

GRUPPO CAP